SZKIC ORIENTACYJNY
SKALA 1 : 25000

N

MAPA DO CELÓW PROJEKTOWYCH

Skala 1 : 500

Obręb	*Chorzele*
Gmina	*Chorzele*
Powiat	*przasnyski*
Woj.	*mazowieckie*

działka 1080/3; 1080/4
właściciel: Powiat Przasnyski
zarządca trwały: Zespół Szkół w Chorzelach

działka 1080/1
właściciel: Powiat Przasnyski i Gmina Chorzele po 1/2
zarządca trwały: Zespół Szkół w Chorzelach

działka 1080/2 i 1083/3
właściciel: Gmina Chorzele
użytkownik: Szkoła Podstawowa

działka 1082 i 1081
właściciel: Gmina Chorzele

Nie wyklucza się istnienia w terenie innych nie wykazanych na niniejszej mapie urządzeń podziemnych, które nie były zgłaszane do inwentaryzacji lub o których brak jest informacji w instytucjach branżowych.

Aktualizacji mapy dokonał dnia 16.10.2010r.

GEODETA UPRAWNIONY
zgodnie z Ustawą z dnia 17 maja 1989 r. Prawo geodezyjne i kartograficzne
mgr inż. Czesław Kowalczyk
ul. Sosnowa 4 p.101 07-300 Przasnysz
tel. 0-29 / 101 489

STAROSTA PRZASNYSKI
Wydział Geodezji, Kartografii, Katastru i Gospodarki Nieruchomościami
Oznaczenie dokumentu dodatkowego aktualizacji bazy mapy zasadniczej
Dokumenty z pomiaru wykonawczego przyjęto do zasobu geodezyjno-kartograficznego 29.10.2010
pod nr GK-6641/2010
NINIEJSZA MAPA MOŻE SŁUŻYĆ DO CELÓW PROJEKTOWYCH.
Projektowane obiekty budowlane powinny być wpisane w inwentaryzację powykonawczą przez jednostki uprawnione do wykonywania prac geodezyjnych
5426/10
Z up. STAROSTY
Kierownik Powiatowego Ośrodka Dokumentacji Geodezyjnej i Kartograficznej

STAROSTA PRZASNYSKI
Wydział Geodezji, Kartografii, Katastru i Gospodarki Nieruchomościami
Poświadczenie rozpowszechniania i udostępniania mapy zasadniczej
zgodnie z art. 40 ust. 2 pkt 4 ustawy z dnia 17 maja 1989 r. - Prawo geodezyjne i kartograficzne
(Dz. U. Nr 162 z 2005 r. poz. 1363 z późniejszymi zmianami)

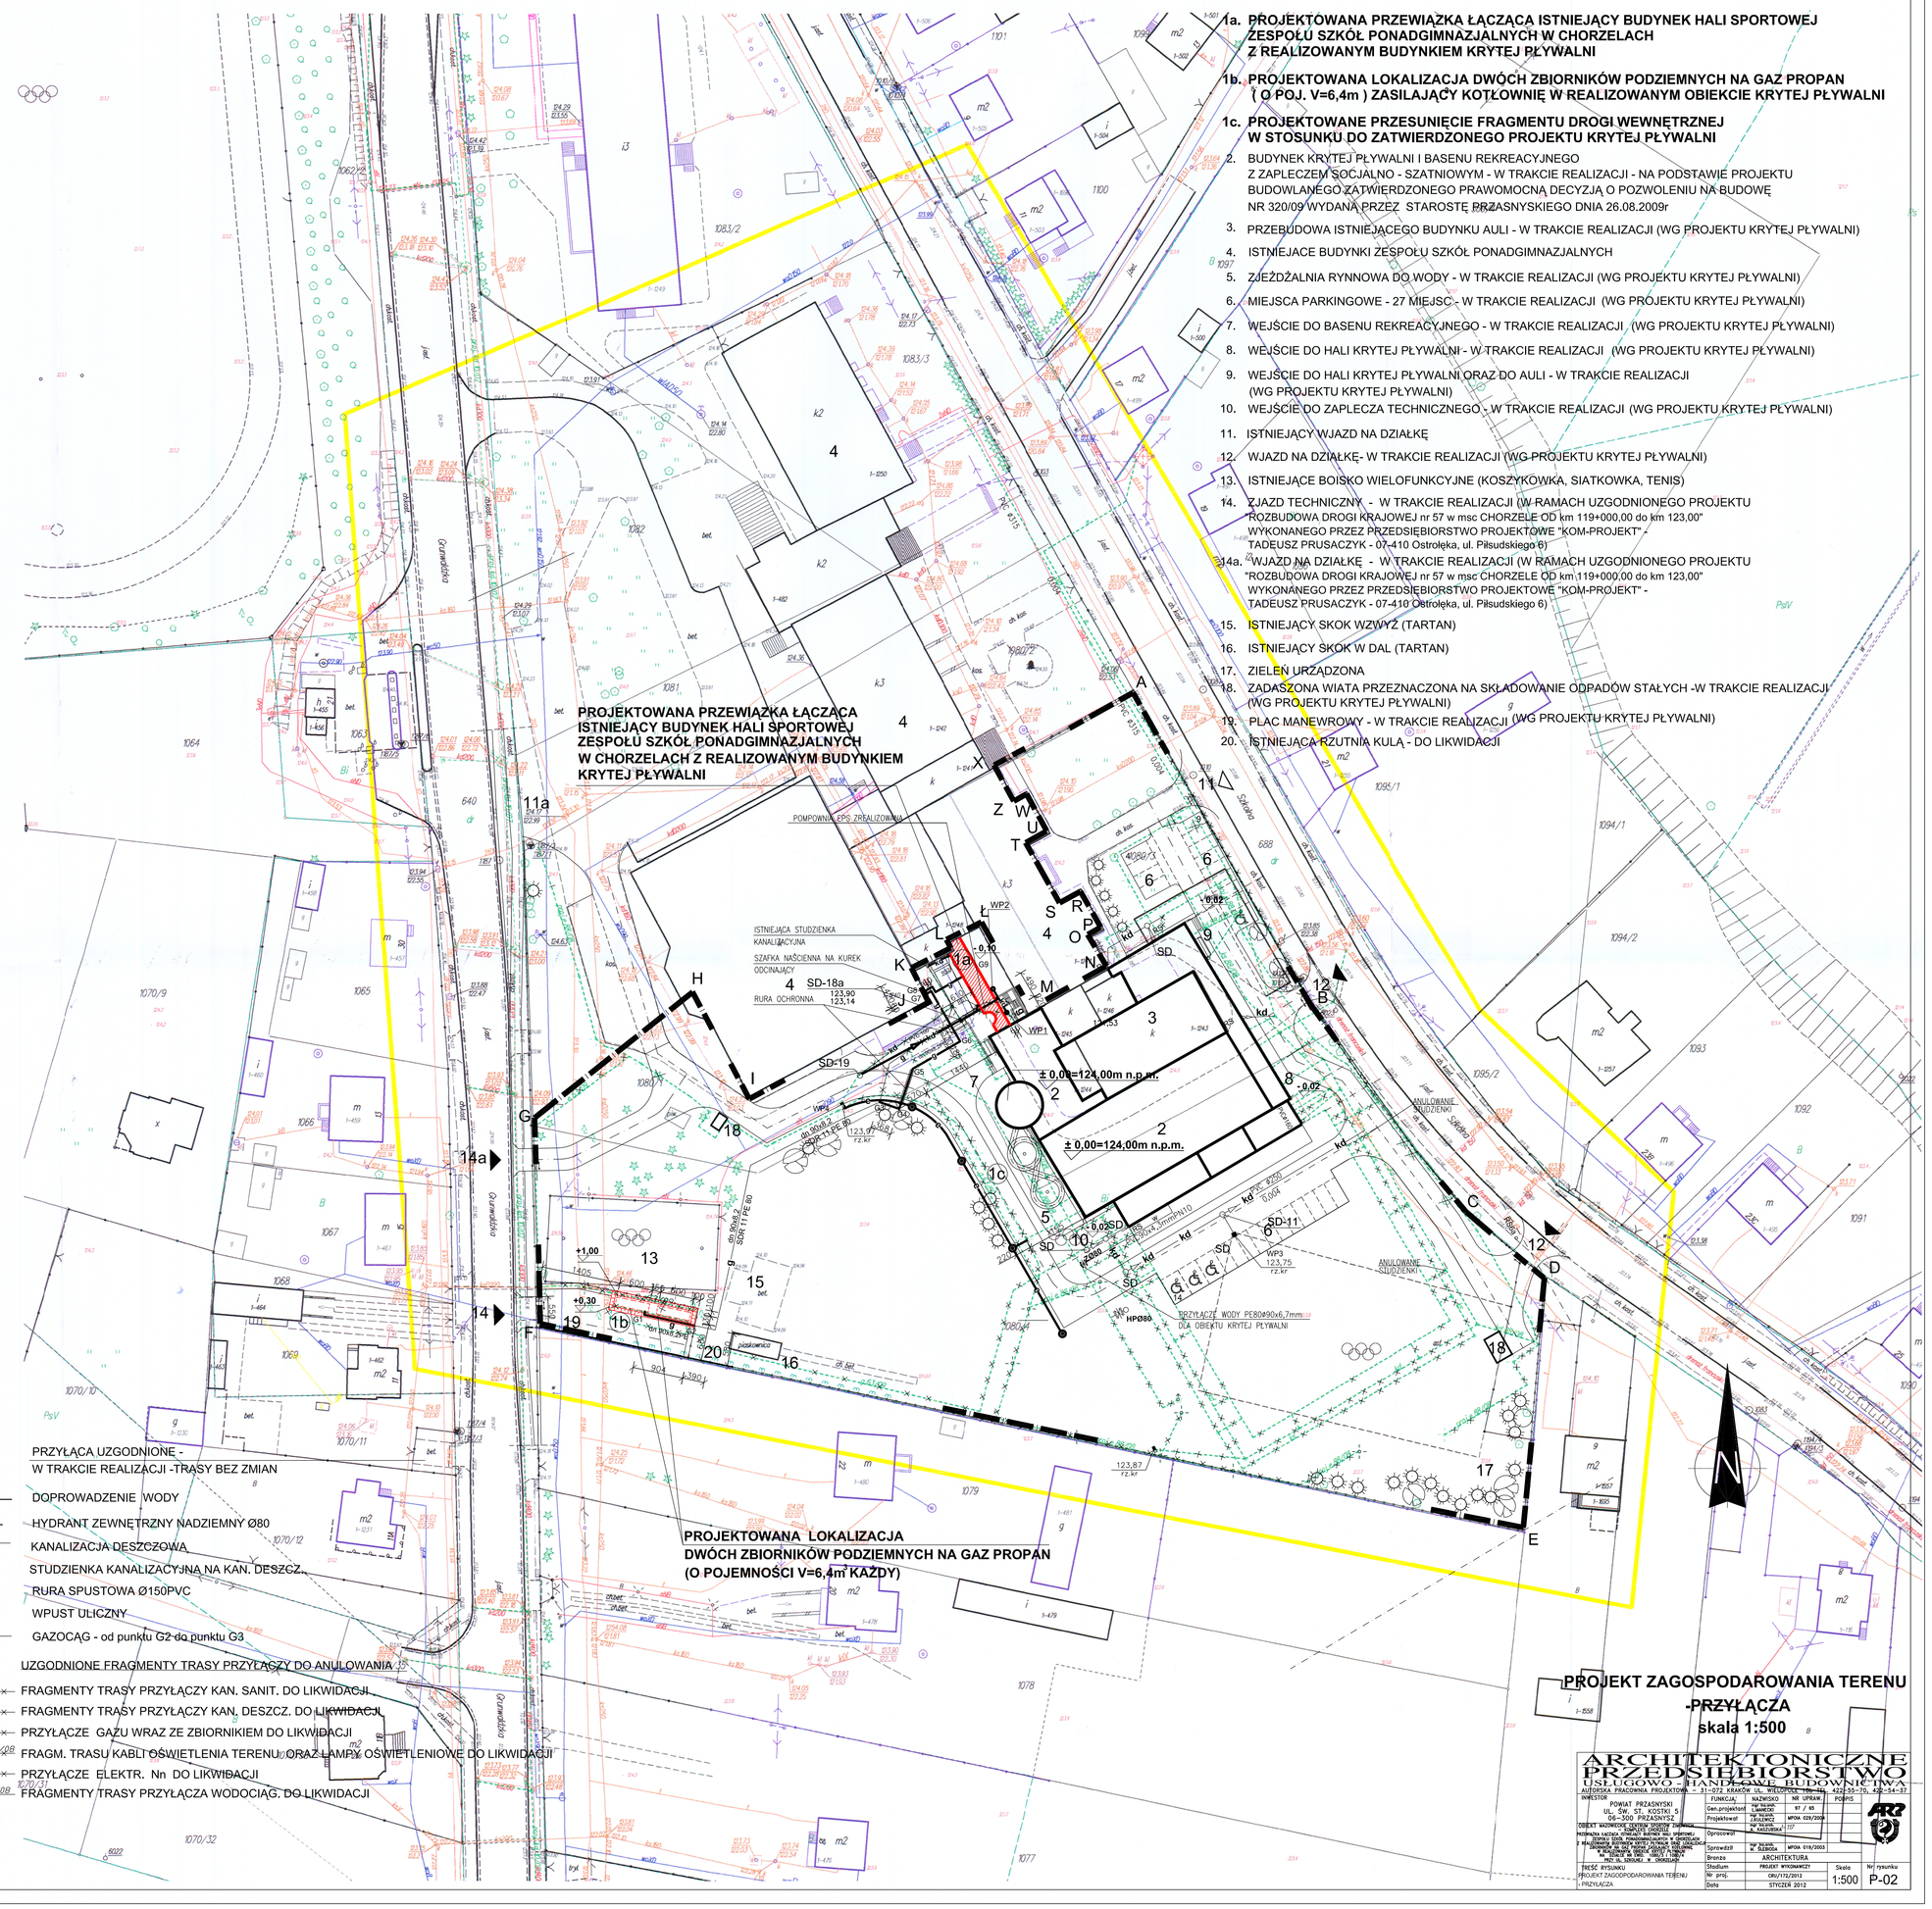

LEGENDA:

1a. PROJEKTOWANA PRZEWIĄZKA ŁĄCZĄCA ISTNIEJĄCY BUDYNEK HALI SPORTOWEJ ZESPOŁU SZKÓŁ PONADGIMNAZJALNYCH W CHORZELACH Z REALIZOWANYM BUDYNKIEM KRYTEJ PŁYWALNI

1b. PROJEKTOWANA LOKALIZACJA DWÓCH ZBIORNIKÓW PODZIEMNYCH NA GAZ PROPAN (O POJ. V=6,4m) ZASILAJĄCY KOTŁOWNIĘ W REALIZOWANYM OBIEKCIE KRYTEJ PŁYWALNI

1c. PROJEKTOWANE PRZESUNIĘCIE FRAGMENTU DROGI WEWNĘTRZNEJ W STOSUNKU DO ZATWIERDZONEGO PROJEKTU KRYTEJ PŁYWALNI

2. BUDYNEK KRYTEJ PŁYWALNI I BASENU REKREACYJNEGO Z ZAPLECZEM SOCJALNO - SZATNIOWYM - W TRAKCIE REALIZACJI - NA PODSTAWIE PROJEKTU BUDOWLANEGO ZATWIERDZONEGO PRAWOMOCNĄ DECYZJĄ O POZWOLENIU NA BUDOWĘ NR 320/09 WYDANĄ PRZEZ STAROSTĘ PRZASNYSKIEGO DNIA 26.08.2009r.
3. PRZEBUDOWA ISTNIEJĄCEGO BUDYNKU AULI - W TRAKCIE REALIZACJI (WG PROJEKTU KRYTEJ PŁYWALNI)
4. ISTNIEJĄCE BUDYNKI ZESPOŁU SZKÓŁ PONADGIMNAZJALNYCH
5. ZJEŻDŻALNIA RYNNOWA DO WODY - W TRAKCIE REALIZACJI (WG PROJEKTU KRYTEJ PŁYWALNI)
6. MIEJSCA PARKINGOWE - 27 MIEJSC - W TRAKCIE REALIZACJI (WG PROJEKTU KRYTEJ PŁYWALNI)
7. WEJŚCIE DO BASENU REKREACYJNEGO - W TRAKCIE REALIZACJI (WG PROJEKTU KRYTEJ PŁYWALNI)
8. WEJŚCIE DO HALI KRYTEJ PŁYWALNI - W TRAKCIE REALIZACJI (WG PROJEKTU KRYTEJ PŁYWALNI)
9. WEJŚCIE DO HALI KRYTEJ PŁYWALNI ORAZ DO AULI - W TRAKCIE REALIZACJI (WG PROJEKTU KRYTEJ PŁYWALNI)
10. WEJŚCIE DO ZAPLECZA TECHNICZNEGO - W TRAKCIE REALIZACJI (WG PROJEKTU KRYTEJ PŁYWALNI)
11. ISTNIEJĄCY WJAZD NA DZIAŁKĘ
12. WJAZD NA DZIAŁKĘ- W TRAKCIE REALIZACJI (WG PROJEKTU KRYTEJ PŁYWALNI)
13. ISTNIEJĄCE BOISKO WIELOFUNKCYJNE (KOSZYKOWKA, SIATKOWKA, TENIS)
14. WJAZD TECHNICZNY - W TRAKCIE REALIZACJI (W RAMACH UZGODNIONEGO PROJEKTU "ROZBUDOWA DROGI KRAJOWEJ nr 57 w msc CHORZELE OD km 119+000,00 do km 123,00" WYKONANEGO PRZEZ PRZEDSIĘBIORSTWO PROJEKTOWE "KOM-PROJEKT" - TADEUSZ PRUSACZYK - 07-410 Ostrołęka, ul. Piłsudskiego 6)

14a. WJAZD NA DZIAŁKĘ - W TRAKCIE REALIZACJI (W RAMACH UZGODNIONEGO PROJEKTU "ROZBUDOWA DROGI KRAJOWEJ nr 57 w msc CHORZELE OD km.119+000,00 do km 123,00" WYKONANEGO PRZEZ PRZEDSIĘBIORSTWO PROJEKTOWE "KOM-PROJEKT" - TADEUSZ PRUSACZYK - 07-410 Ostrołęka, ul. Piłsudskiego 6)

15. ISTNIEJĄCY SKOK WZWYŻ (TARTAN)
16. ISTNIEJĄCY SKOK W DAL (TARTAN)
17. ZIELEŃ URZĄDZONA
18. ZADASZONA WIATA PRZEZNACZONA NA SKŁADOWANIE ODPADÓW STAŁYCH -W TRAKCIE REALIZACJI (WG PROJEKTU KRYTEJ PŁYWALNI)
19. PLAC MANEWROWY - W TRAKCIE REALIZACJI (WG PROJEKTU KRYTEJ PŁYWALNI)
20. ISTNIEJĄCA RZUTNIA KULĄ - DO LIKWIDACJI

LEGENDA:

- A - X — ZAKRES OPRACOWANIA
- PROJEKTOWANE WEJŚCIA DO BUDYNKU
- ISTN. WJAZDY NA DZIAŁKĘ
- WJAZDY NA DZIAŁKĘ- WG ODRĘBNEGO PROJEKTU (WG PROJEKTU KRYTEJ PŁYWALNI)
- OGRODZENIE AŻUROWE- WG ODRĘBNEGO PROJEKTU (WG PROJEKTU KRYTEJ PŁYWALNI)
- DRZEWA ISTNIEJĄCE
- DRZEWA ISTNIEJĄCE DO WYCIĘCIA
- DRZEWA PROJEKTOWANE
- HP080 — ZEWN. HYDRANTY NAZIEMNE P.POŻ.-WG ODRĘBNEGO PROJEKTU (WG PROJEKTU KRYTEJ PŁYWALNI)

PROJEKTOWANE PRZYŁĄCZA :

g — PROJEKTOWANY ODCINEK GAZOCIĄGU ;
od punktu D1 do punktu D2 - dn90x8,2PE
od punktu D3 do punktu D8 - dn90x8,2PE
od punktu D8 do budynku - DN80 stal

g — FRAMENT UZGODNIONEGO ODCINKA GAZOCIĄGU DO LIKWIDACJI NA ODCINKU - od punktu G3 do budynku

kd — KANALIZACJA DESZCZOWA PVC160

RS1, RS2 — RURA SPUSTOWA Ø110PVC

WP1, WP2 — WPUST

SD18 — PRZESUNIĘCIE STUDZIENKI SD18

kd — FRAMENT UZGODNIONEGO ODCINKA KANALIZACJI DESZCZOWEJ DO LIKWIDACJI NA ODCINKU od studzienki SD18a do studzienki SD19

OŚWIETLENIE TERENU :

e — PROJEKTOWANY ODCINEK TRASY KABLA nN

LOKALIZACJA OPRAW SODOWYCH 70W NA SŁUPIE 4m

RURA OCHRONNA NA KABLE nN

e — FRAGMENTU UZGODNIONEGO ODCINKA TRASY KABLA nN DO LIKWIDACJI

PRZYŁĄCA UZGODNIONE - W TRAKCIE REALIZACJI -TRASY BEZ ZMIAN

w — DOPROWADZENIE WODY

HP080 D4 — HYDRANT ZEWNĘTRZNY NADZIEMNY Ø80

kd — KANALIZACJA DESZCZOWA

SD — STUDZIENKA KANALIZACYJNA NA KAN. DESZCZ.

RS — RURA SPUSTOWA Ø150PVC

WP1 123,66 12,97 — WPUST ULICZNY

g — GAZOCĄG - od punktu G2 do punktu G3

UZGODNIONE FRAGMENTY TRASY PRZYŁĄCZY DO ANULOWANIA :

kd — FRAGMENTY TRASY PRZYŁĄCZY KAN. SANIT. DO LIKWIDACJI

kd — FRAGMENTY TRASY PRZYŁĄCZY KAN. DESZCZ. DO LIKWIDACJI

g 63/09 — PRZYŁĄCZE GAZU WRAZ ZE ZBIORNIKIEM DO LIKWIDACJI

proj e 88/08 — FRAGM. TRASU KABLI OŚWIETLENIA TERENU, ORAZ LAMPIE OŚWIETLENIOWE DO LIKWIDACJI

e — PRZYŁĄCZE ELEKTR. Nn DO LIKWIDACJI

proj w 88/08 — FRAGMENTY TRASY PRZYŁĄCZA WODOCIĄG, DO LIKWIDACJI

PROJEKT ZAGOSPODAROWANIA TERENU -PRZYŁĄCZA

skala 1:500

ARCHITEKTONICZNE PRZEDSIĘBIORSTWO USŁUGOWO - HANDLOWE BUDOWNICTWA
AUTORSKA PRACOWNIA PROJEKTOWA A. KOZIEŁŁAMAŃSKI, M. KOZIEŁŁAMAŃSKI
INWESTOR: POWIAT PRZASNYSKI ul. Sikorskiego 1 06-300 PRZASNYSZ
OBIEKT: WARUNKI ZABUDOWY DLA INWESTYCJI POLEGAJĄCEJ NA WYKONANIU ZADANIA INWESTYCYJNEGO POLEGAJĄCEGO NA ROZBUDOWIE DROGI WEWNĘTRZNEJ W KRAJOWEJ SZKOŁY PONADGIMNAZJALNEJ W CHORZELACH

	TUMACZ	NAZWISKO	NR UPRAW	PODPIS
Gen.projektant		M. KOZIEŁŁAMAŃSKI	97 / P / 90	
Projektant		M. KOZIEŁŁAMAŃSKI	MPWK 026/2008	
		A. KOZIEŁŁAMAŃSKI		
Opracował		M. KOZIEŁŁAMAŃSKI		
Sprawdził		A. KOZIEŁŁAMAŃSKI	MPWK 018/2000	
Branża	ARCHITEKTURA			
Obiektów	PROJEKT WYKONAWCZY		Skala	Nr rzutu
Nr proj.	OKU70/2012		1:500	P-02
Data	STYCZEŃ 2012			

PROJEKT ZAGOSPODAROWANIA TERENU -PRZYŁĄCZA